

A photograph showing a grassy area, possibly a lawn or field, with a dense line of trees and shrubs in the background. A portion of a building is visible on the right side of the frame.

Foto 2





Anlage Nr. 1 zum
Vorhabenbezogenen Bebauungsplan
der Gemeinde Hilders, 4. Änderung Bebauungsplan Nr. 7
"Am Ellerspfad-Manggarten-An der Lourdesgrotte"
 Fulda, 15.07.2020

1:200



Bauherr:
 Andreas u. Irene Krenzer, Alfons-Wiegel-Straße 5, 36115 Hilders-Dietges

Stand : VE Plan

UMBau MF-HAUS DACHGESCHOSS IN 2. OBERGESCHOSS (VOLLGESCHOSS)

Freiflächenplan

Baugrundstück:

Am Ellerspfad 1,3,5,7
36115 Hilders

MARKUS SAMMANN, DIPL.-ING. (FH), ARCHITEKT AKH
 AM HEILIGENFELD 16, 36041 FULDA
 E: 0172 - 6761645
 markus.sammann@vaboo.de

PLAN NR. 02 I-F-N
 PLAN GR. A2
 GEZ. MSA
 DAT. 15.07.2020




Beuten:

Stand : VE Plan


UMBAU MH-WALD DACHGESCHOSS IN 2. OBERGESCHOSS (VOLLGESCHOSS)

MARKUS SAMMANN, DIPL.-ING. (FH), ARCHITEKT AKH
AM HEILIGENFELD 16, 30641 FULDA
H: 0172 - 6761645
markus.sammann@yahoo.de


PLAN NR 02
PLAN GR. A1
GEZ. MSA
DAT. 15.07.20

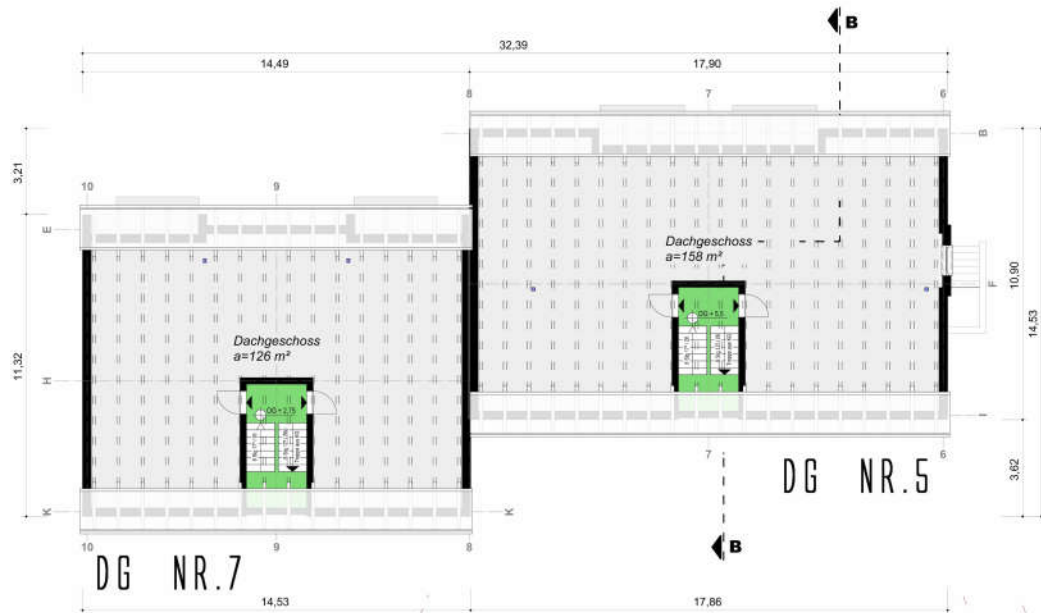

BESTAND DACHGESCHOSS

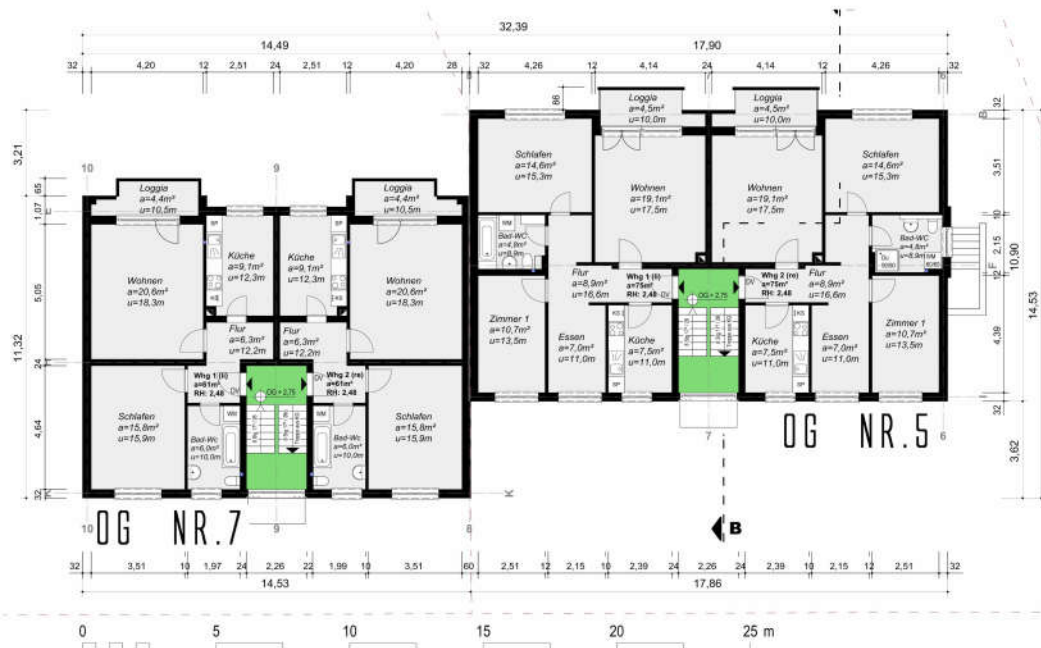

BESTAND OBERGESCHOSS

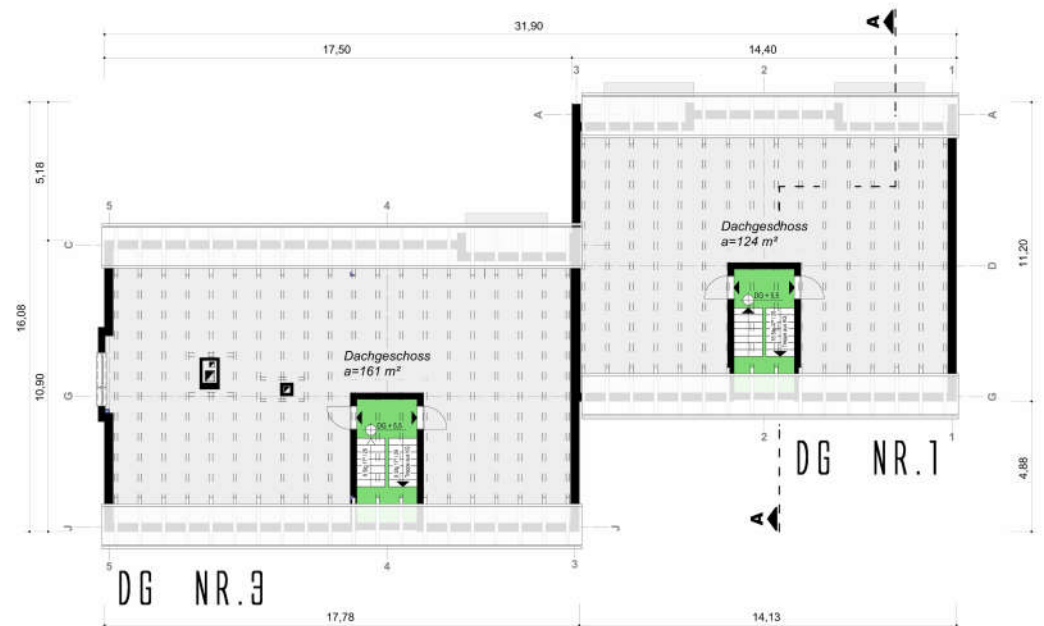

- Bestand
- NEU
- Abbruch
- 1. RW / TRH
- Grenze



Anlage Nr. 3 zum
Vorhabenbezogenen Bebauungsplan
der Gemeinde Hilders, 4. Änderung Bebauungsplan Nr. 7
"Am Ellerspfad-Manggarten-An der Lourdesgrötte"
Fulda, 15.07.2020



Bauherr:
Stand : VE Plan
UMBAU MF-HAUS DACHGESCHOSS N.2. OBERGESCHOSS (VOLLGESCHOSS)

Baugrundstück:
Am Ellerspfad 1.3.3.7
38115 Hilders

MARKUS SAMMANN, DIPL.-ING. (FH), ARCHITECT AKH
AM HEILIGENFELD 16, 36041 FULDA
H: 0172 - 6761645
markus_sammann@yahoo.de

Bestandplan
PLAN NR. 04 g-B
PLAN GR. A1+
GEZ. MSA
DAT. 15.07.2020

1:100

OST ANSICHT NR. 7 ...

... NR. 5

OST ANSICHT NR. 3 ...

... NR. 1



WEST ANSICHT NR. 1 ...



... NR. 3

WEST ANSICHT NR. 5 ...





... NR. 7



NORD ANSICHT NR. 1

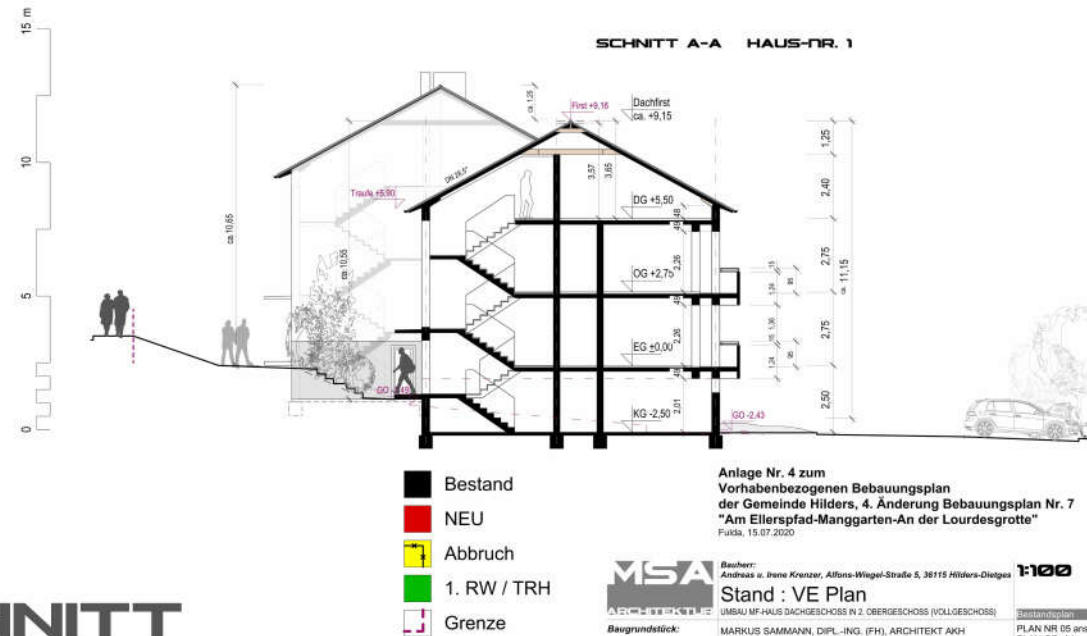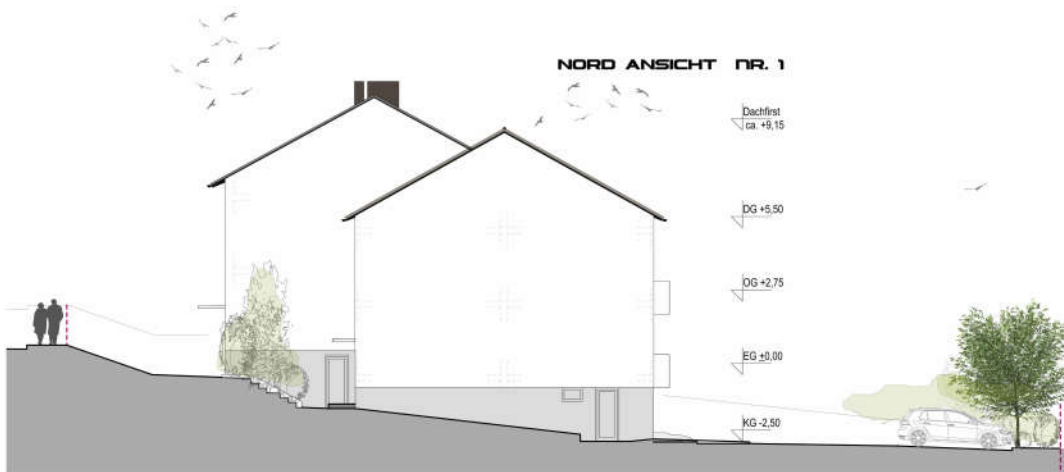

BESTAND ANSICHTEN - SCHNITT

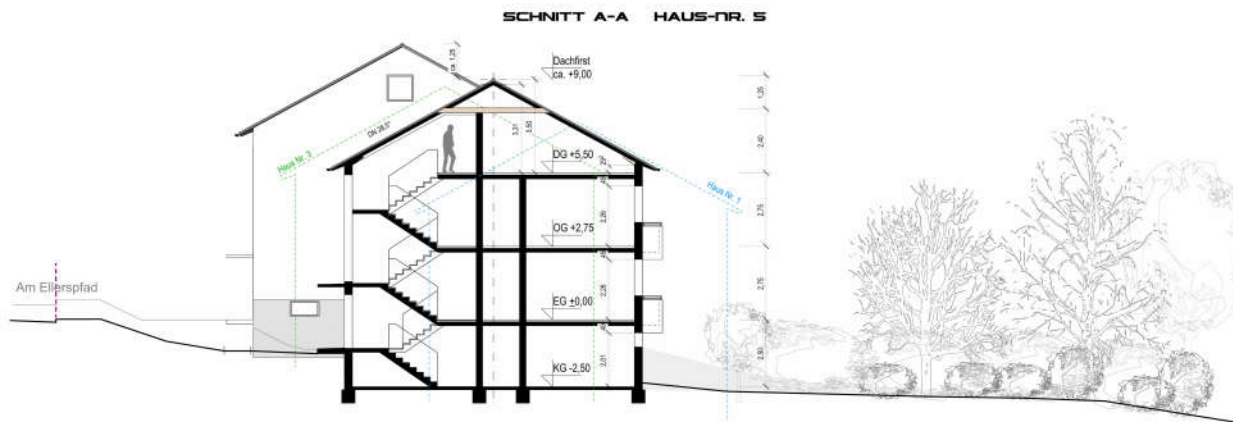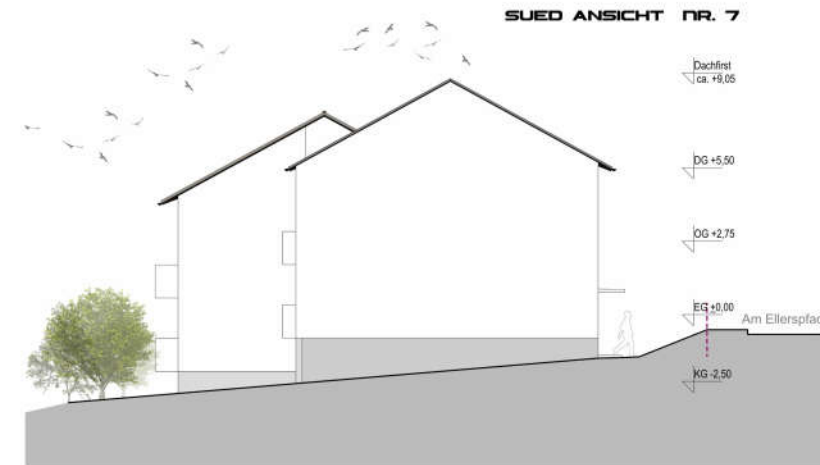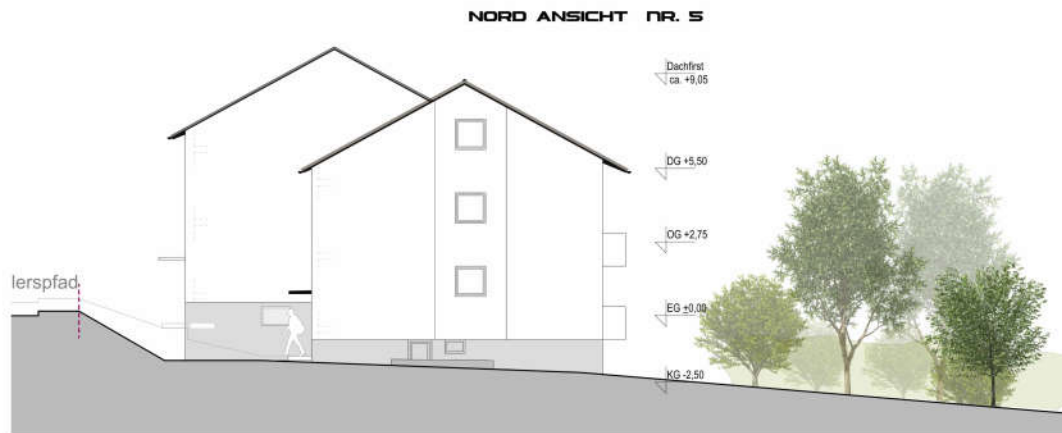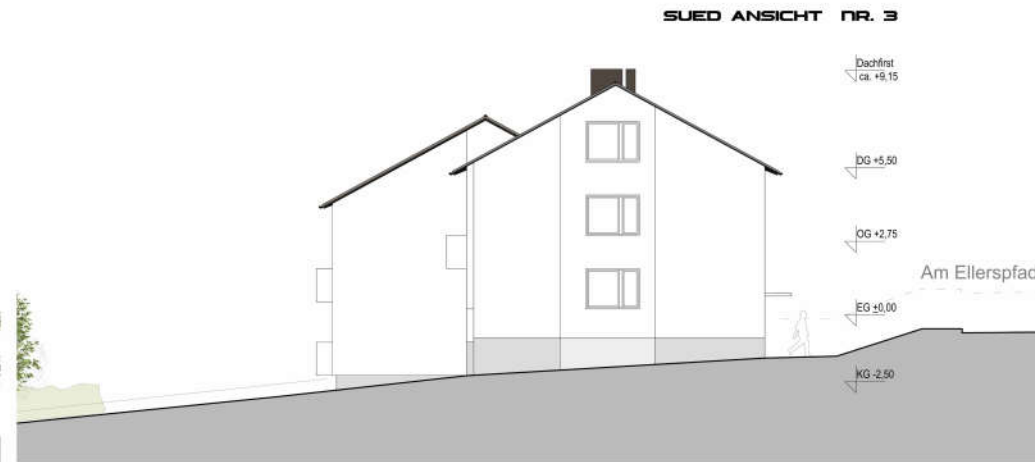

BESTAND ANSICHTEN - SCHNITT

- Bestand
- NEU
- Abbruch
- 1. RW / TRH
- Grenze

Anlage Nr. 5 zum
Vorhabenbezogenen Bebauungsplan Nr. 7
der Gemeinde Hilders, 4. Änderung Bebauungsplan Nr. 7
"Am Ellerspfad-Manggarten-An der Lourdesgrötte"
Fulda, 15.07.2020



Baugrundstück:
Am Ellerspfad 1,3,3,7
38115 Hilders

Bauherr:

Stand : VE Plan


UMBAU MF-HAUS DACHGESCHOSS IN 2. OBERGESCHOSS (VOLLGESCHOSS)

MARKUS SAMMANN, DIPL.-ING. (FH), ARCHITEKT AKH
AM HEILIGENFELD 16, 36041 FULDA
H: 0172 - 6761645
markus_sammann@yahoo.de

Bestandsplan

PLAN NR. 06 s0h-B
PLAN GR. A1
GEZ. MSA
DAT. 15.07.2020

ABBRUCH DACHSTUHL

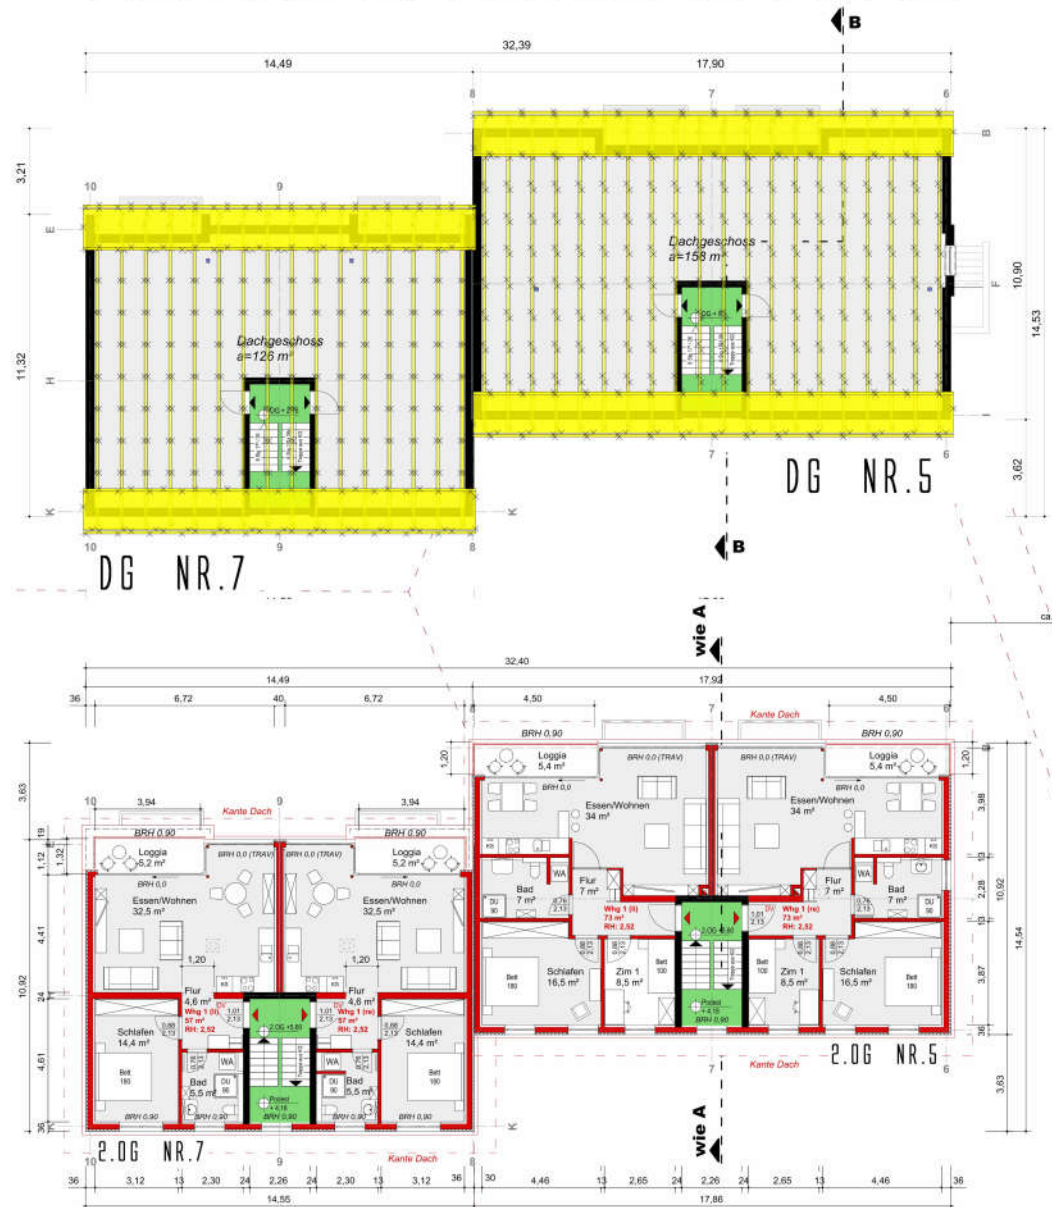

NEU 2. OBERGESCHOSS

- Bestand
- NEU
- Abbruch
- 1. RW / TRH
- Grenze



Anlage Nr. 6 zum
Vorhabenbezogenen Bebauungsplan
der Gemeinde Hilders, 4. Änderung Bebauungsplan Nr. 7
"Am Eilerspfad-Manggarten-An der Lourdesgrötte"
Fulda, 15.07.2020



Bauherr:
Stand : VE Plan
UMBAU MF-HAUS DACHGESCHOSS NR. 2, OBERGESCHOSS (VOLLGESCHOSS)

Baugrundstück:
Am Eilerspfad 1.3.3.7
38115 Hilders

MARKUS SAMMANN, DIPL.-ING. (FH), ARCHITEKT ARH
AM HEILIGENFELD 16, 36041 FULDA
H: 0172-6761645
markus_sammann@yahoo.de

Planierung
PLAN NR. 07.2.0g-N
PLAN GR. A1
GEZ. MSA
DAT. 15.07.2020

1:100



ANSICHTEN NEU

- Bestand
- NEU
- Abbruch
- 1. RW / TRH
- Grenze

Anlage Nr. 7 zum
Vorhabenbezogenen Bebauungsplan
der Gemeinde Hilders, 4. Änderung Bebauungsplan Nr. 7
"Am Ellerspfad-Manggarten-An der Lourdesgrötte"
Fulda, 15.07.2020

MSA

Baugrundstück:
Am Ellerspfad 1,3,5,7
38115 Hilders


Bauherr:
Stand : VE Plan
UMBAU MF-HAUS DACHGESCHOSS N 2. OBERGESCHOSS (VOLLGESCHOSS)
MARKUS SAMMANN, DIPL.-ING. (FH), ARCHITEKT AKH
AM HEILIGENFELD 16, 36041 FULDA
H: 0172 - 6761645
markus_sammann@yahoo.de

1:100
Neuanlage
PLAN NR. 08 ans-N
PLAN GR. A1
GEZ. MSA
DAT. 15.07.2020



NORD ANSICHT NR. 5




SUED ANSICHT NR. 3

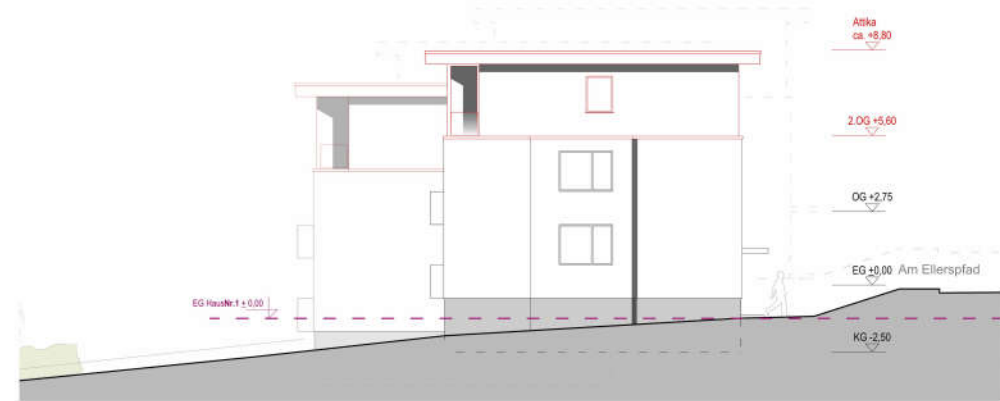

NORD ANSICHT NR. 1

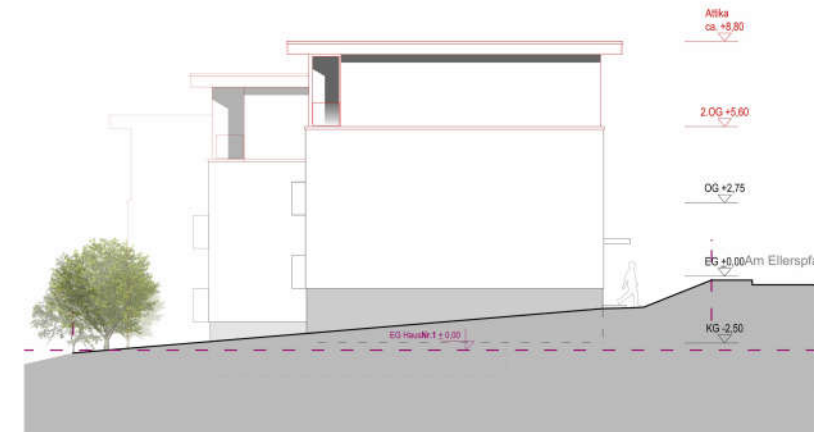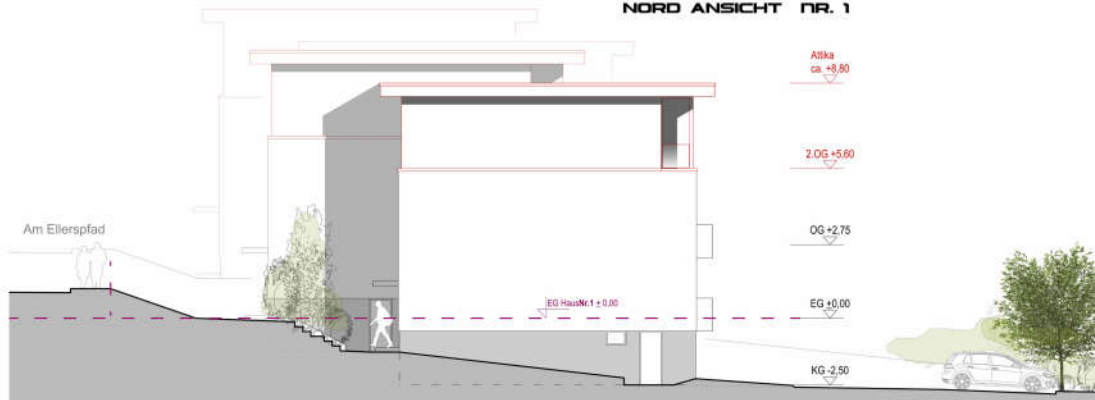

SNITT A-A HAUS-NR. 1 (NR.5)

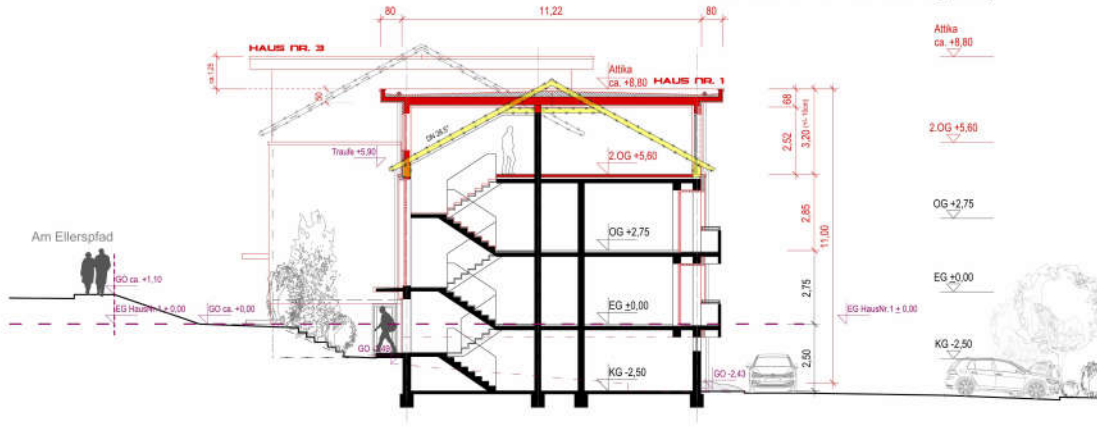

ANSICHTEN NEU

SCHNITT NEU

- Bestand
- NEU
- Abbruch
- 1. RW / TRH
- Grenze

Anlage Nr. 8 zum
Vorhabenbezogenen Bebauungsplan
der Gemeinde Hilders, 4. Änderung Bebauungsplan Nr. 7
"Am Ellerspfad-Manggarten-An der Lourdesgrotte"
Fulda, 15.07.2020



Bauherr:

Stand : VE Plan

UMBAU MF-HAUS DACHGESCHOSS N 2, OBERGESCHOSS (VOLLGESCHOSS)

Baugrundstück:

MARKUS SAMMANN, DIPL.-ING. (FH), ARCHITEKT AKH
AM HEILIGENFELD 16, 36041 FULDA
H: 0172 - 6761645
markus_sammann@yahoo.de

Am Ellerspfad 1.3.3.7
38115 Hilders

Planung

PLAN NR. 09 s0h-N
PLAN GR. A1
GEZ. MSA
DAT. 15.07.2020